



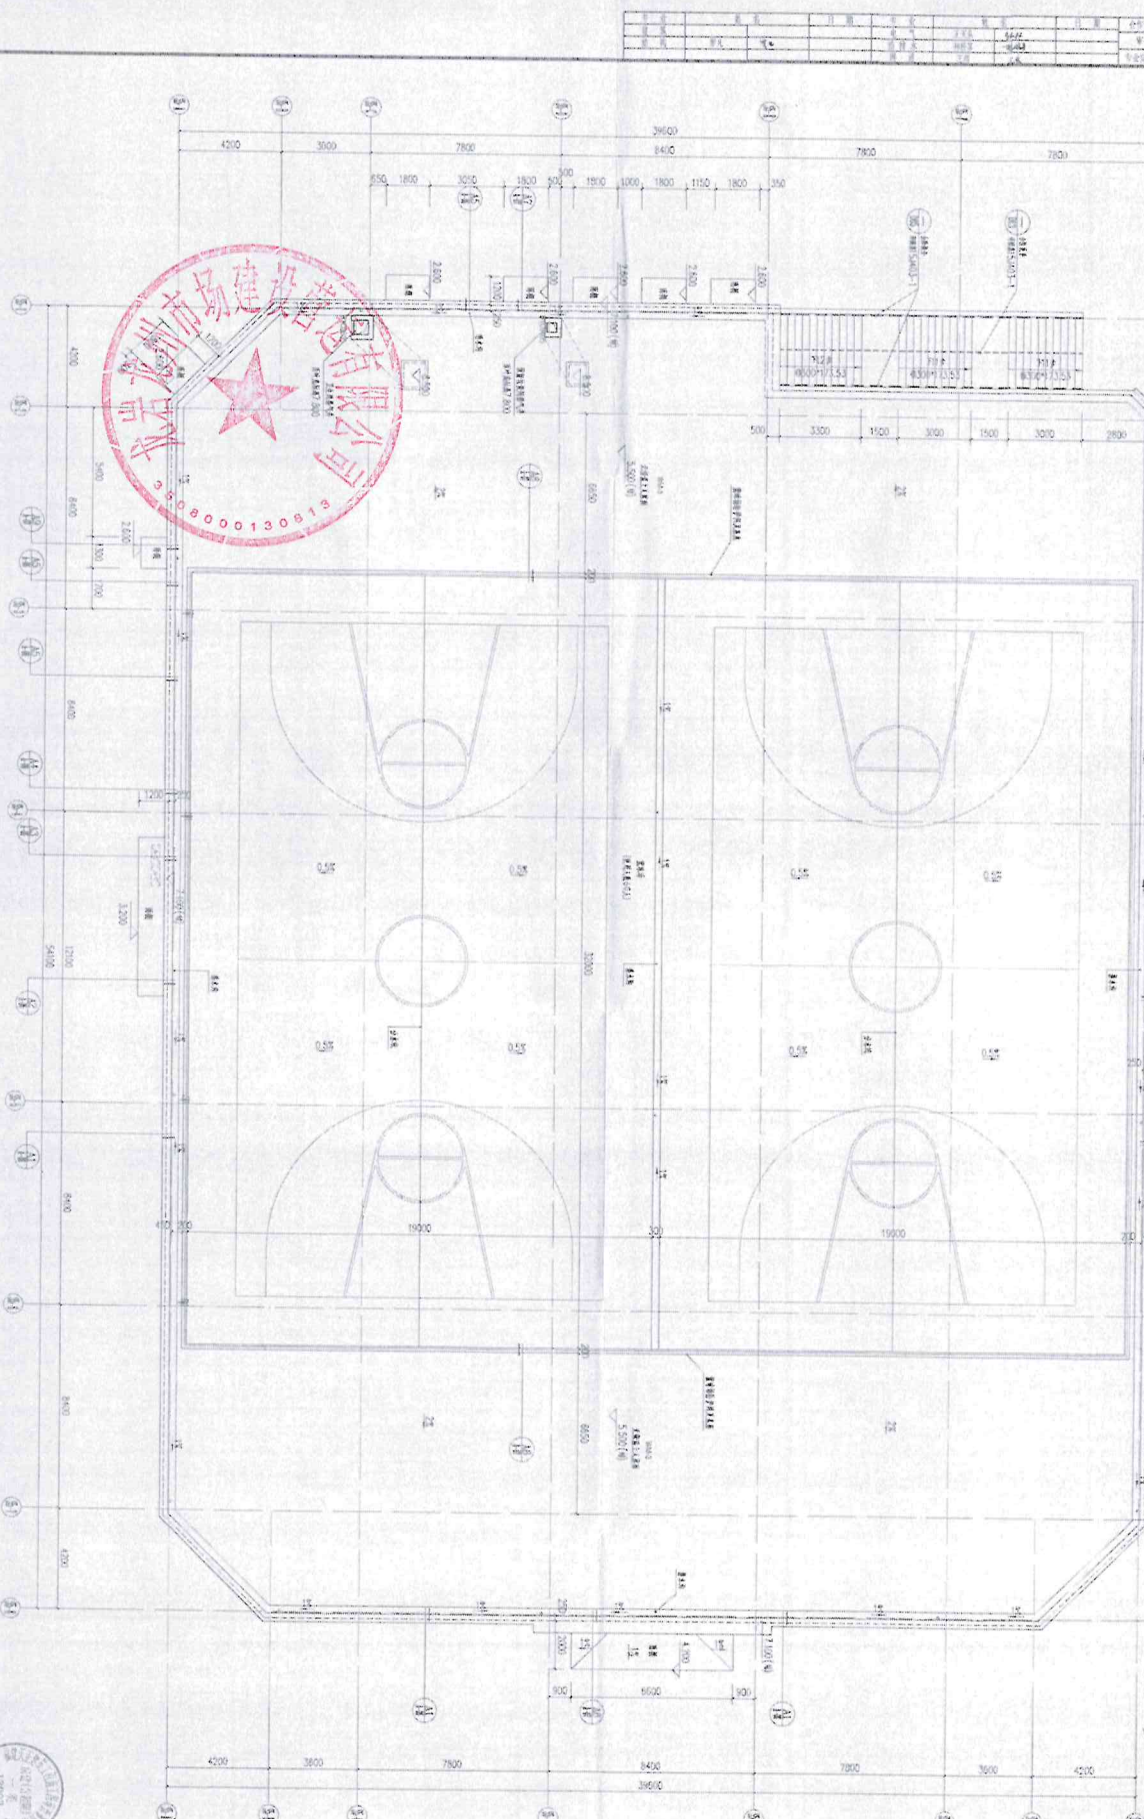

S5号楼顶层平面图 1:100


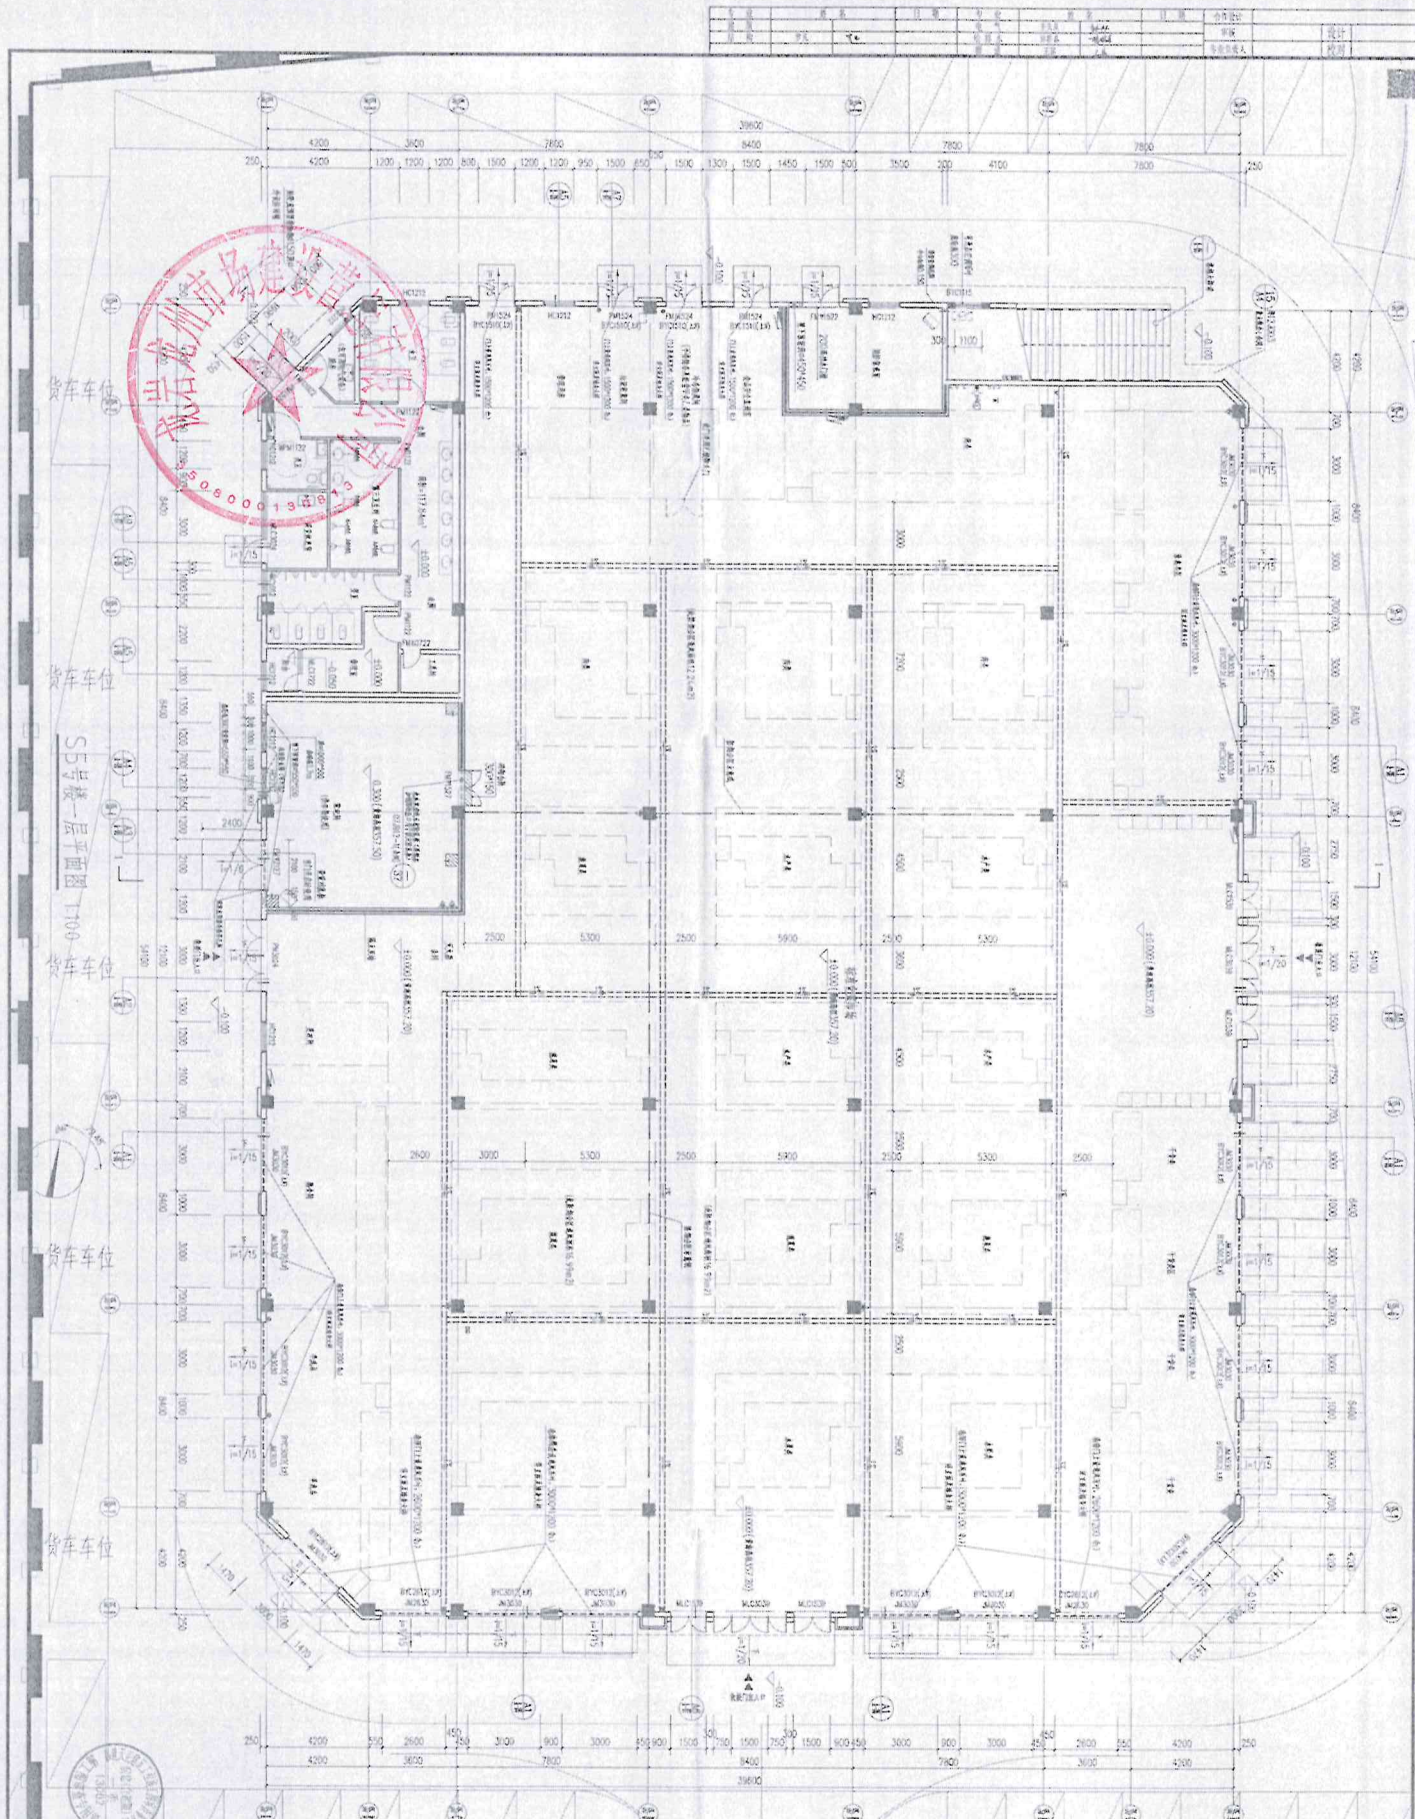

